



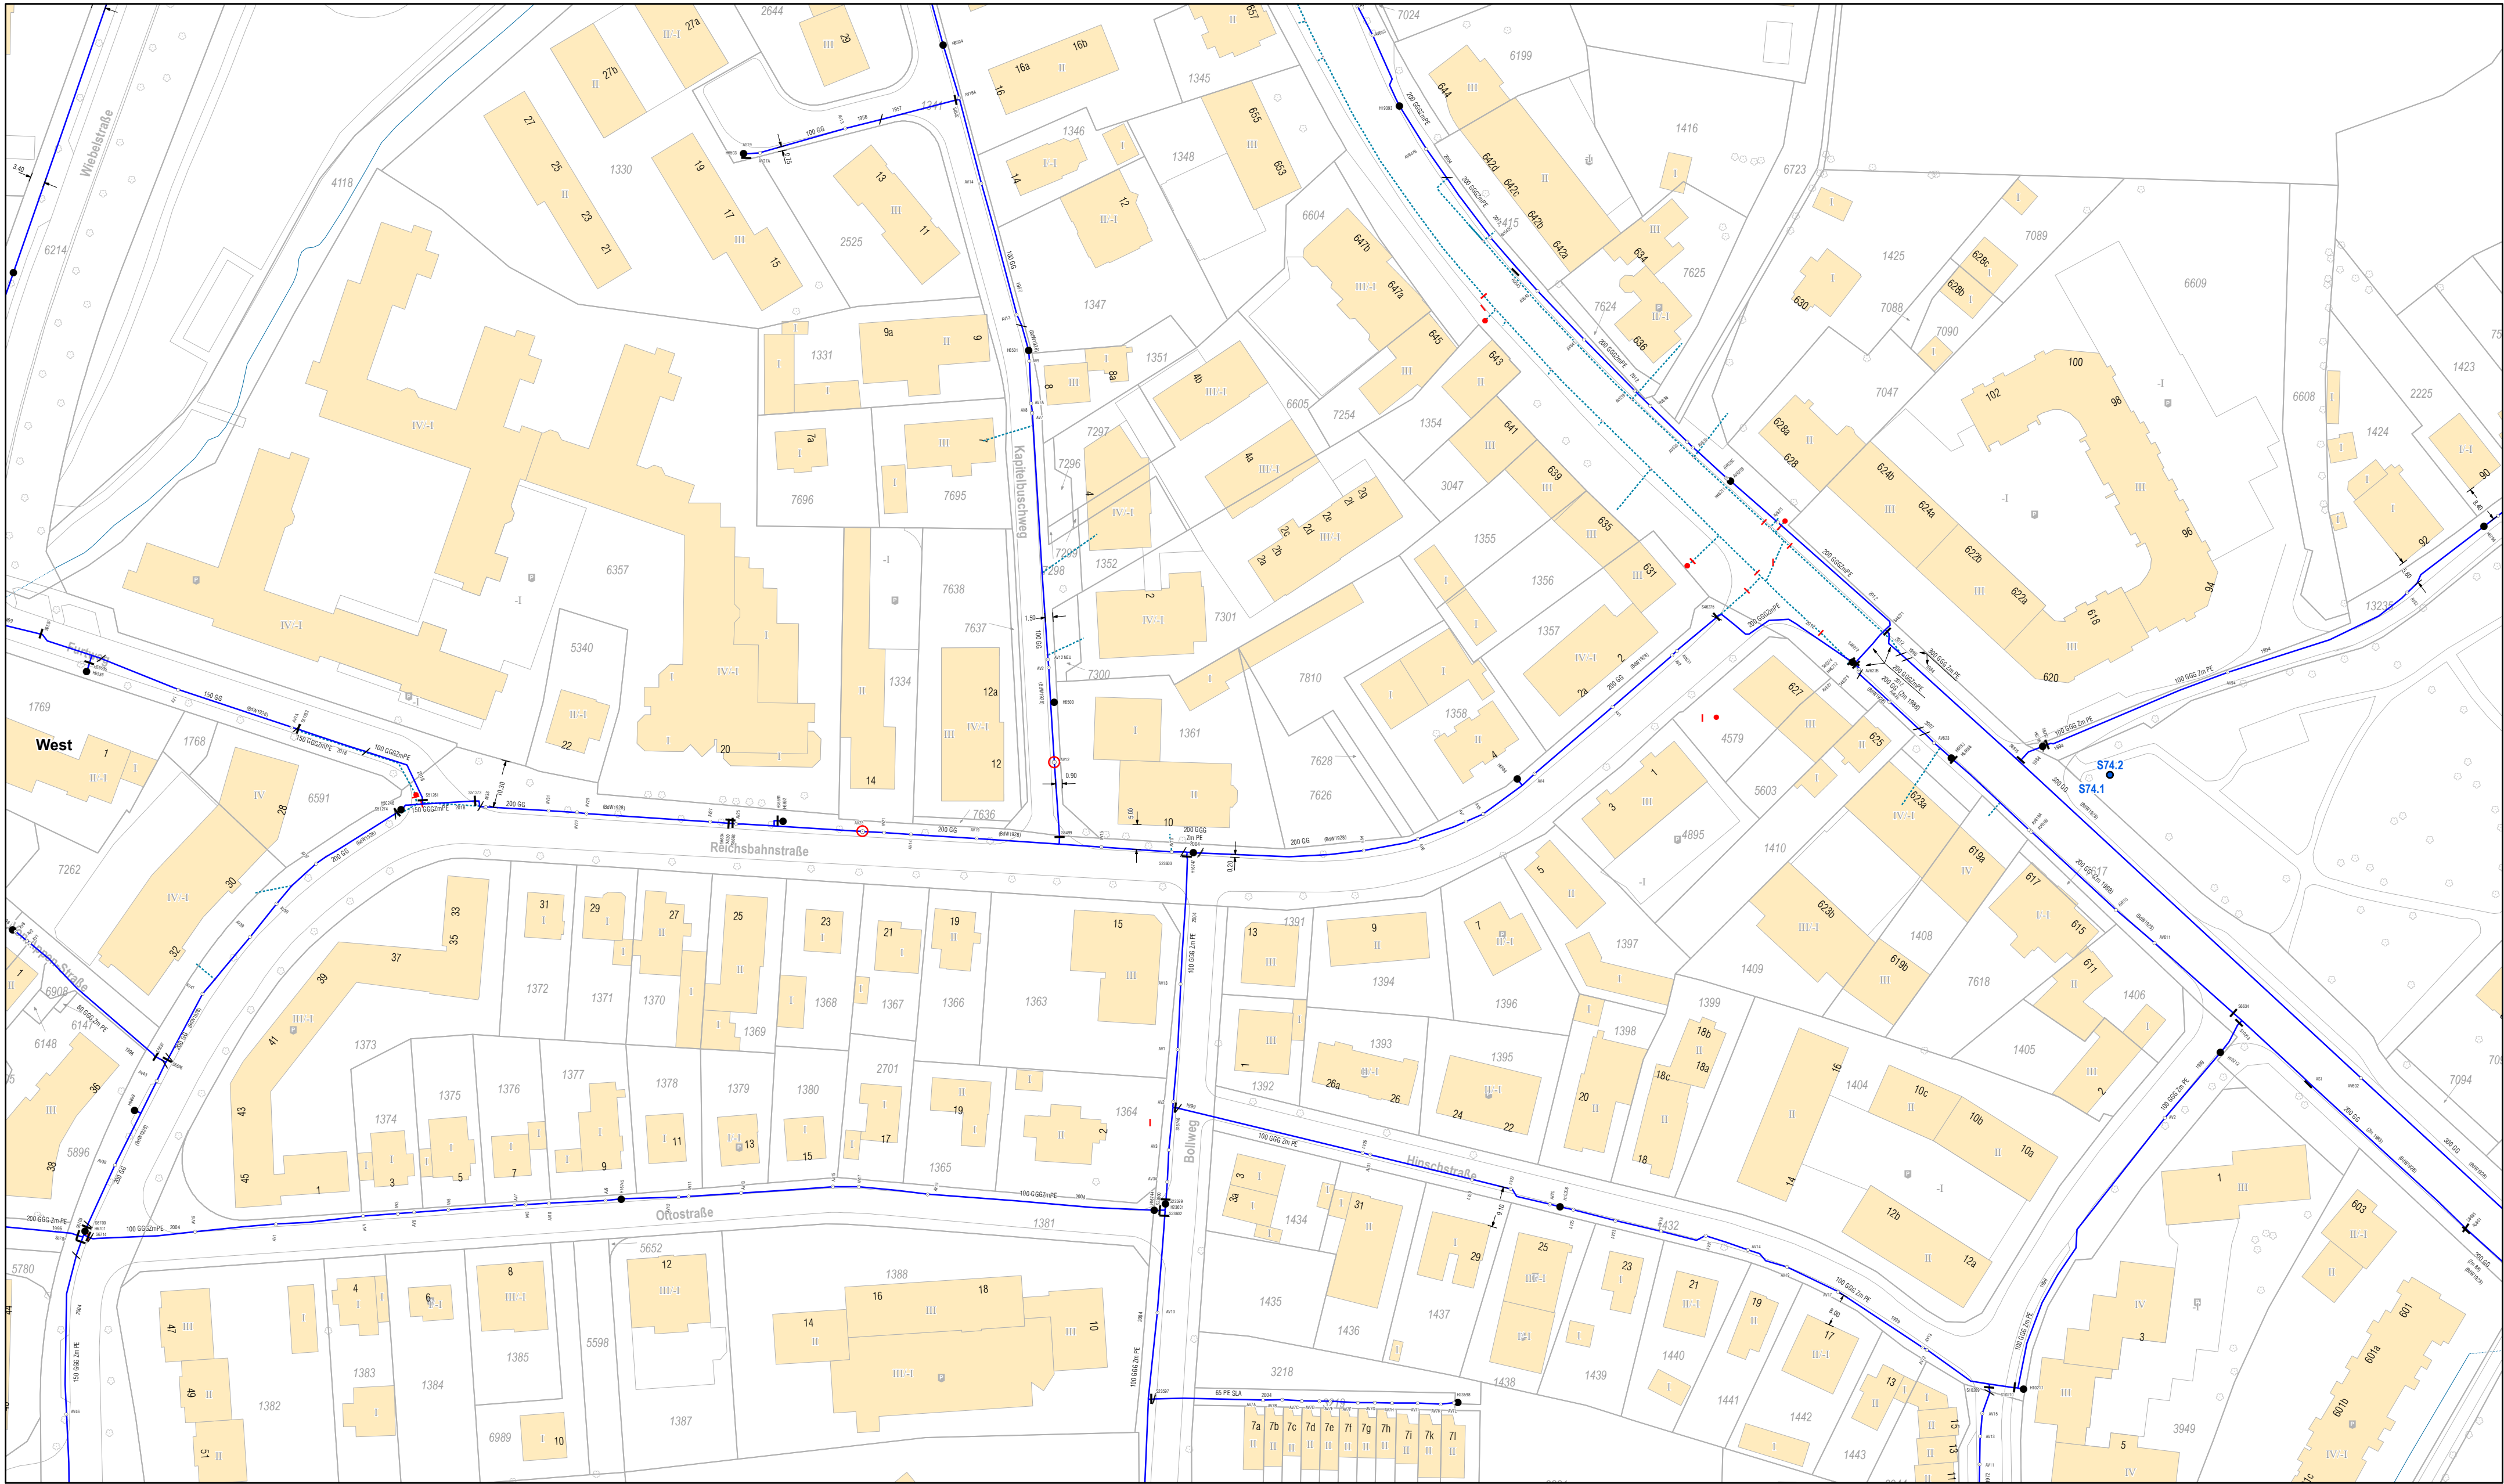

Legende

- |                        |                                 |                                      |                                    |
|------------------------|---------------------------------|--------------------------------------|------------------------------------|
| I Schieber             | I Schieber (geschlossen)        | — Trinkwasserleitung                 | I Schieber stillgelegt             |
| o Ventil               | I Klappe (geschlossen)          | — Rohwasserleitung                   | o Ventil stillgelegt               |
| K Klappe               | o Anschlusshahn (geschlossen)   | - - - Kabeltrasse WW                 | K Klappe stillgelegt               |
| I RS Rückschlagklappe  | o Ventil (geschlossen)          | - - - Kabeltrasse D32                | Entlüftungsventil stillgelegt      |
| ▲ Be+Entlüftungsventil | ⬇ Spülungsauslass               | ▨ Bauprojekt                         | ▲ Be+Entlüftungsventil stillgelegt |
| o Anschlusshahn        | o Überlaufauslass               | ▭ Dienstbarkeit                      | o Anschlusshahn stillgelegt        |
| ● Hydrant              | [ Abschluss                     | - - - Schutzrohr                     | ● Hydrant stillgelegt              |
| / Abschnittswechsel    | ⚡ Kathodischer Korrosionsschutz | - - - Trinkwasserleitung stillgelegt |                                    |

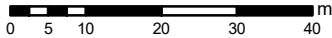

Leitungsbestandsplan  
**Hamburger Wasserwerke GmbH**  
Billhorner Deich 2, 20539 Hamburg  
040-7888-82129, -15, -13, -12  
anlageninfo@hamburgwasser.de

E 21  
Infrastrukturkoordination  
und Erschließungen

Maßstab  
1:1.000  
Datum  
10.02.2026

Für die Vollständigkeit und Richtigkeit kann keine Gewähr übernommen werden. Insoweit sind insbesondere die Angaben über die exakte Lage und Abmessungen der Anlagen vor Ort in Abstimmung mit dem zuständigen Netzbetrieb durch Aufgrabungen zu überprüfen.

