

Hinweis zur Vorflut:
Die Dimension der Vorflutleitung und Leistung der Pumpenanlage ist gemäß den beigefügten Durchflussmengen und den Gradienten aus den Angaben der BZ zu ermitteln. Ein hydraulischer Nachweis ist im einzureichenden Vorflutkonzept beizufügen.


Innere Vorflut:
Wasser mittels Schlutzwasser-Tauchpumpe 20 l/s jeweils dem Schacht vor dem Einleitschacht entnehmen und zum Einleitschacht fördern. Aufstauen max. bis Kampferhöhe.

Abs.10 : 1061+1062
Abs.11 : 1063-1064
Abs.12 : 1066-1068
Abs.13 : 1066-1068

Die Vorflut ist täglich nach den Sanierungs-/Tiefbauarbeiten außer Betrieb zu nehmen und die Absperrblase sind zu entfernen.

Die genaue Lage der Vorflut wird zu Baubeginn festgelegt.

Die Aufständering ist in Kreuzungsbereichen auf 4,50m Höhe aufzustellen.

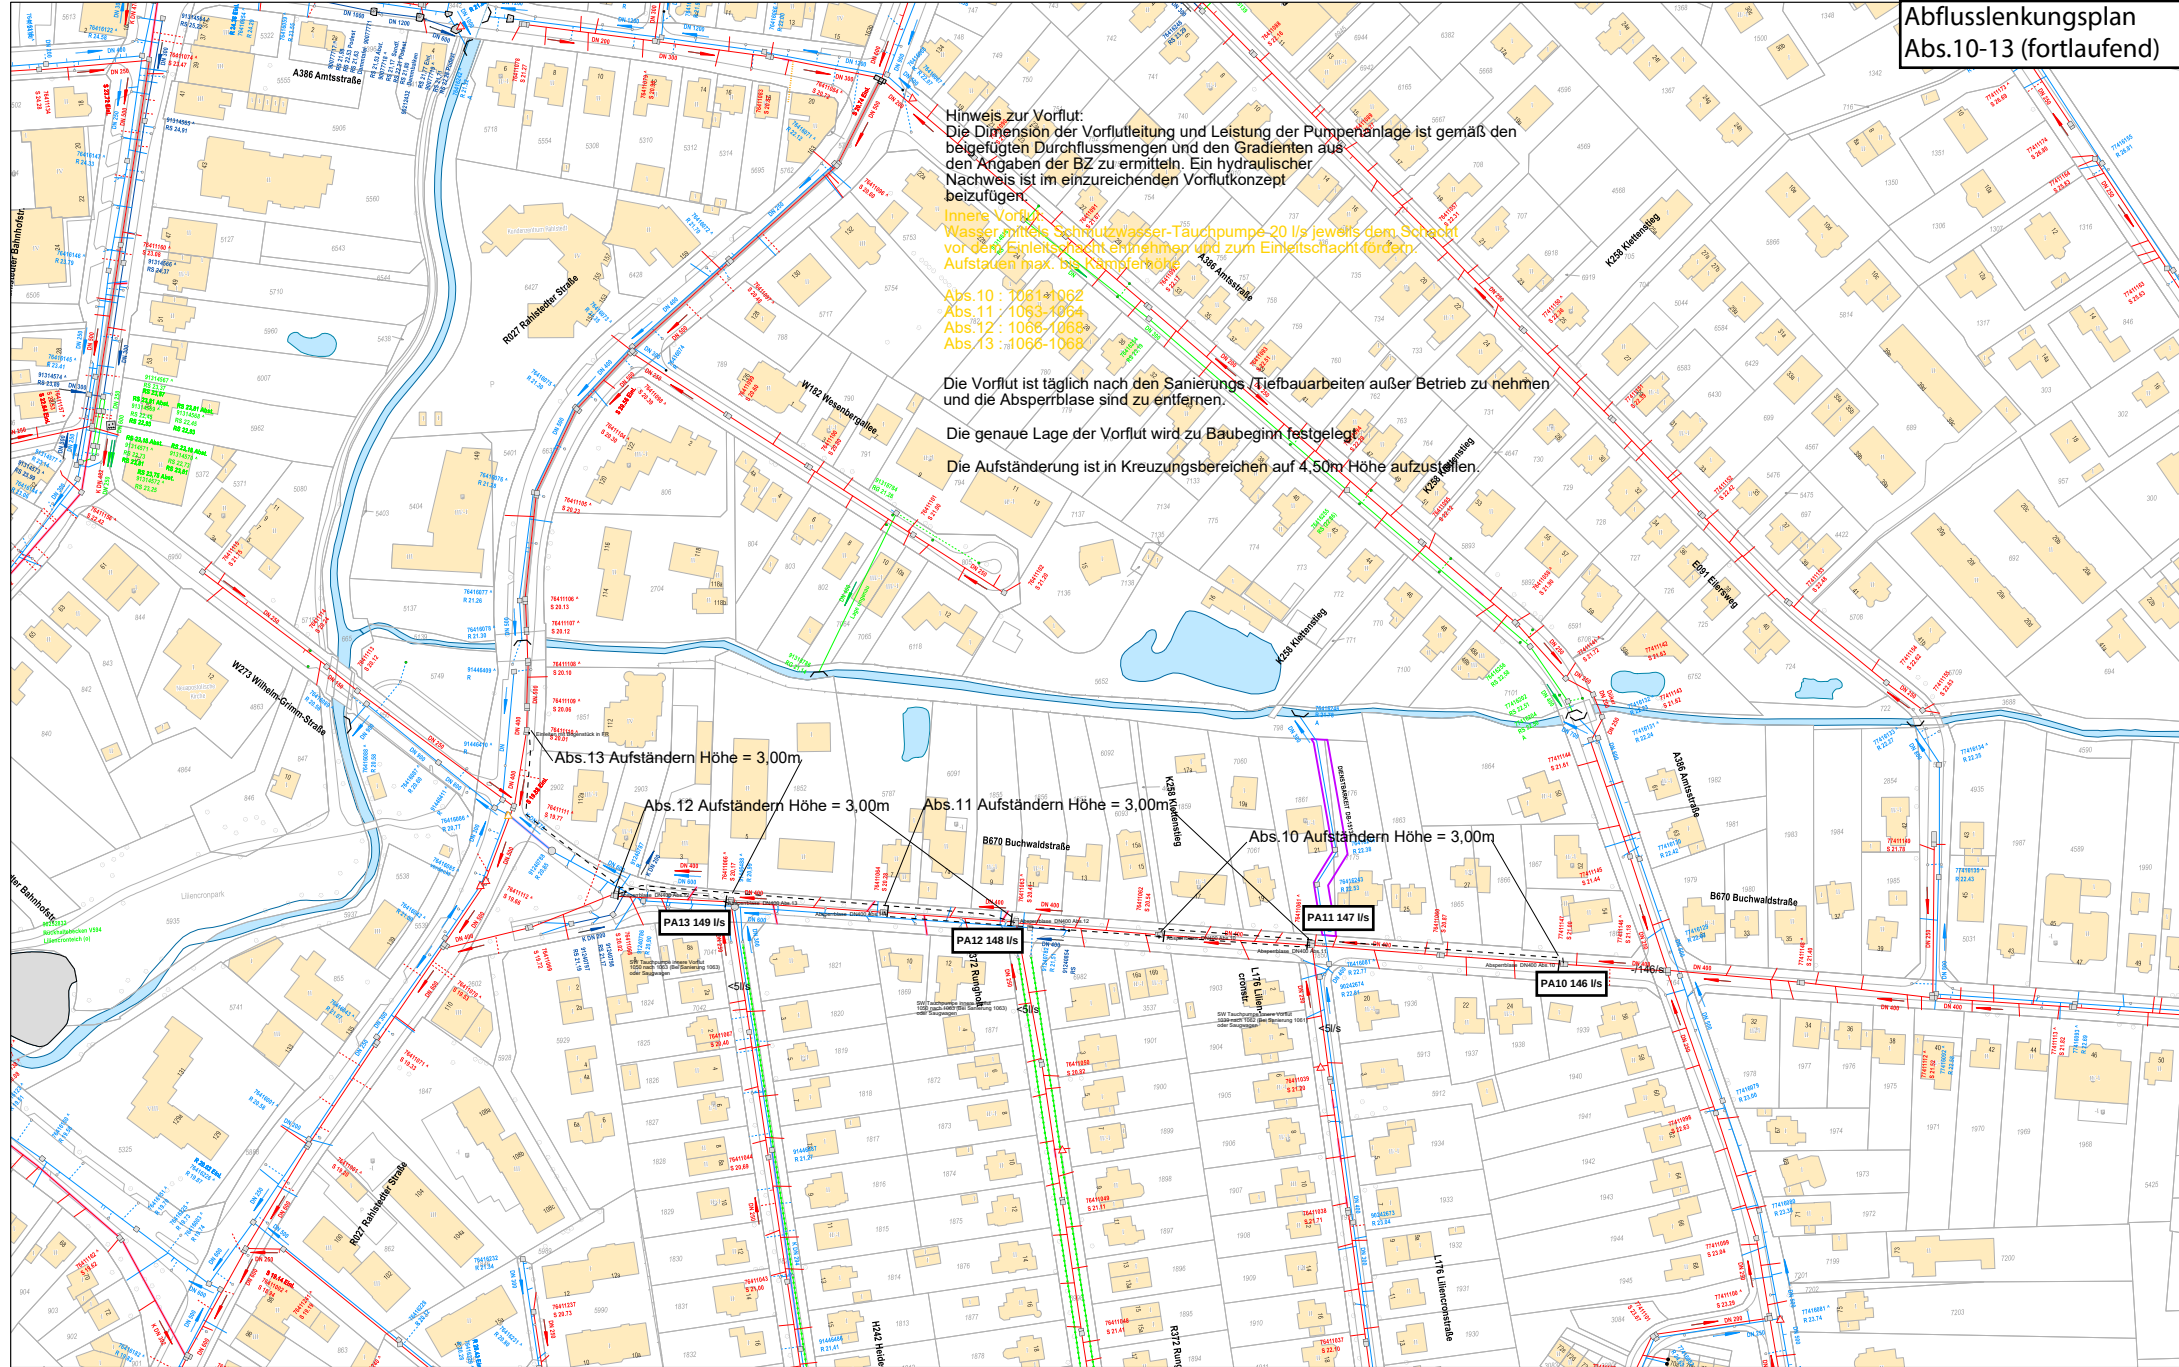

Legende

✕	Absperrschieber	○	Auslass, Einlass	—	Schlutzwasser
□	Schächte, ohne Kammer	○	Sonderschächte, DN kleiner 3000	—	Regenwasser
□	Schächte, mit einer Kammer	○	Deckel	—	Mischwasser
□	Schächte, mit zwei Kammern Typ 1	○	Fiktive Schächte	—	Fremdleitung
□	Schächte, mit zwei Kammern Typ 2	○	Luftschacht	—	geplanter Hausanschluß
□	Schächte, mit 1,2 m Kammer	○	Schweisschacht	—	Baugröbte
⬆	Pumpwerk ohne Hochbau teil	○	Revisionschächte auf Hausanschlüssen	—	Dienstbarkeit
⬆	Pumpwerk mit Hochbau teil	○	Revisionsanrichtungen (zugänglich)	—	Schutzrohr
⬆	Emissionschutzanlagen	○	Revisionsanrichtungen (überdeckt)		
		○	ESP - Einrichtung zum Sammeln u. Fördern		
		○	Türme		
		○	Sickertrüme		

Maßstab
1:1.000
Datum
21.01.2028

HAMBURG WASSER

Leitungsbestandsplan
Hamburger Stadtentwässerung AöR
Bilthorner Deich 2, 20559 Hamburg
040-7888-82129-15, 13-12, anlageninfo@hamburgwasser.de

E 21
Infrastrukturkoordination
und Erschließungen

Für die Vollständigkeit und Richtigkeit kann keine Gewähr übernommen werden. Insoweit sind insbesondere die Angaben über die exakte Lage und Abmessungen der Anlagen vor Ort durch Aufgrabungen zu überprüfen. In einem Abstand von 1 m zur Außenkante der Anlagen ist mit Handschachtung zu arbeiten und der zuständige Netzpark ist zu informieren.